

BET	ANT	ÄNDRINGEN AVSER	SIGN	DATUM
-----	-----	-----------------	------	-------

RELATIONSHANDLING

LULEÅ ENERGI ARENA  
KV. BÄVERN 1, LULEÅ KOMMUN



UPPDRAG NR	RITAD AV	HANDLAGGARE
------------	----------	-------------

DATUM	ANSVARIG
-------	----------



2021-05-27

LULEÅ ENERGI ARENA



PLAN 1, KÄLLARE

ÖVERSIKT

SKALA A1: 1:200 A3: 1:400	NUMMER A-40-1-001	BET
---------------------------------	----------------------	-----

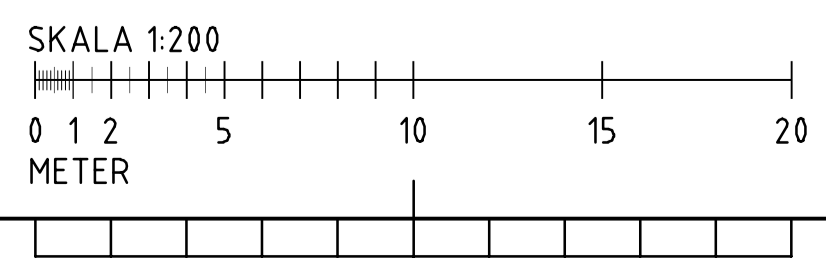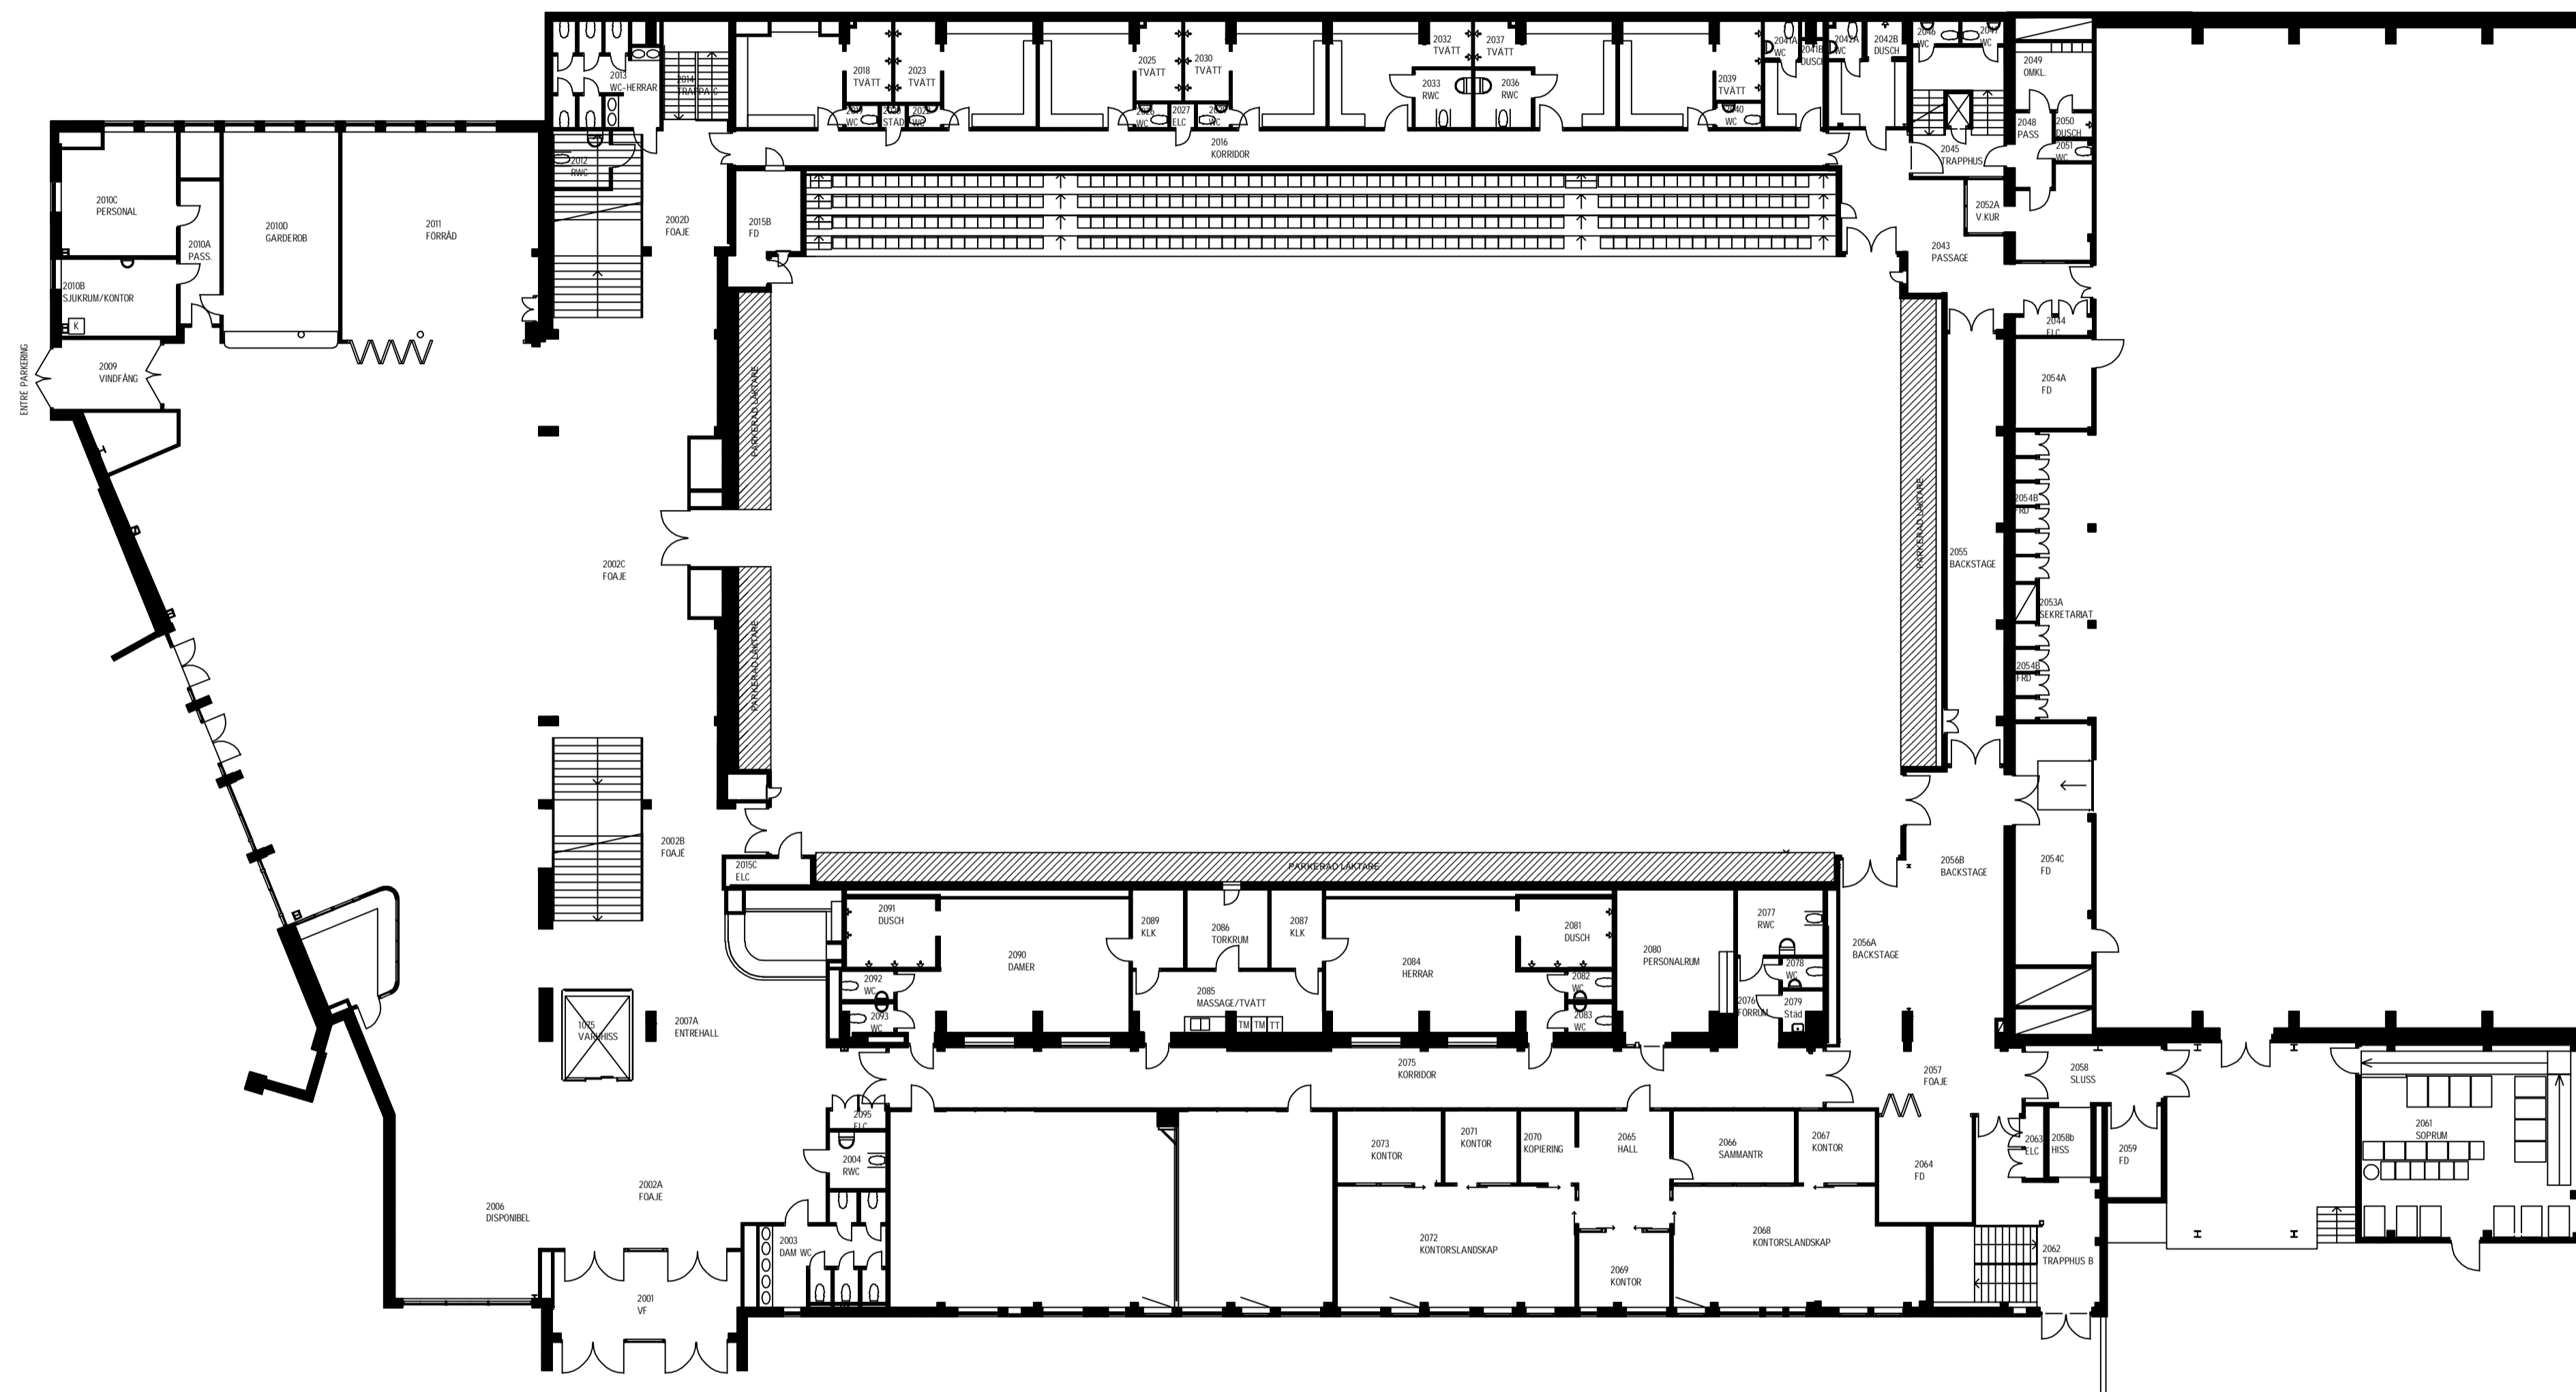



BET	ANT	ÄNDRINGEN AVSER	SIGN	DATUM
RELATIONSHANDLING				
LULEÅ ENERGI ARENA KV. BÄVERN 1, LULEÅ KOMMUN				
UPPROG NR	RITAD AV	HANDLAGGARE		
DATUM	ANSVARIG			
2021-05-27				
LULEÅ ENERGI ARENA				
PLAN 2, ENTRÉPLAN				
ÖVERSIKT				
SKALA	NUMMER		BET	
A1: 1:200 A3: 1:400	A-40-1-002		PLC	

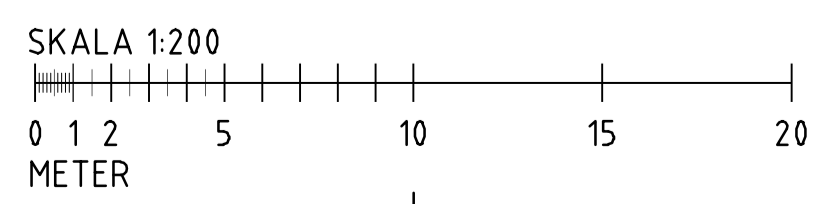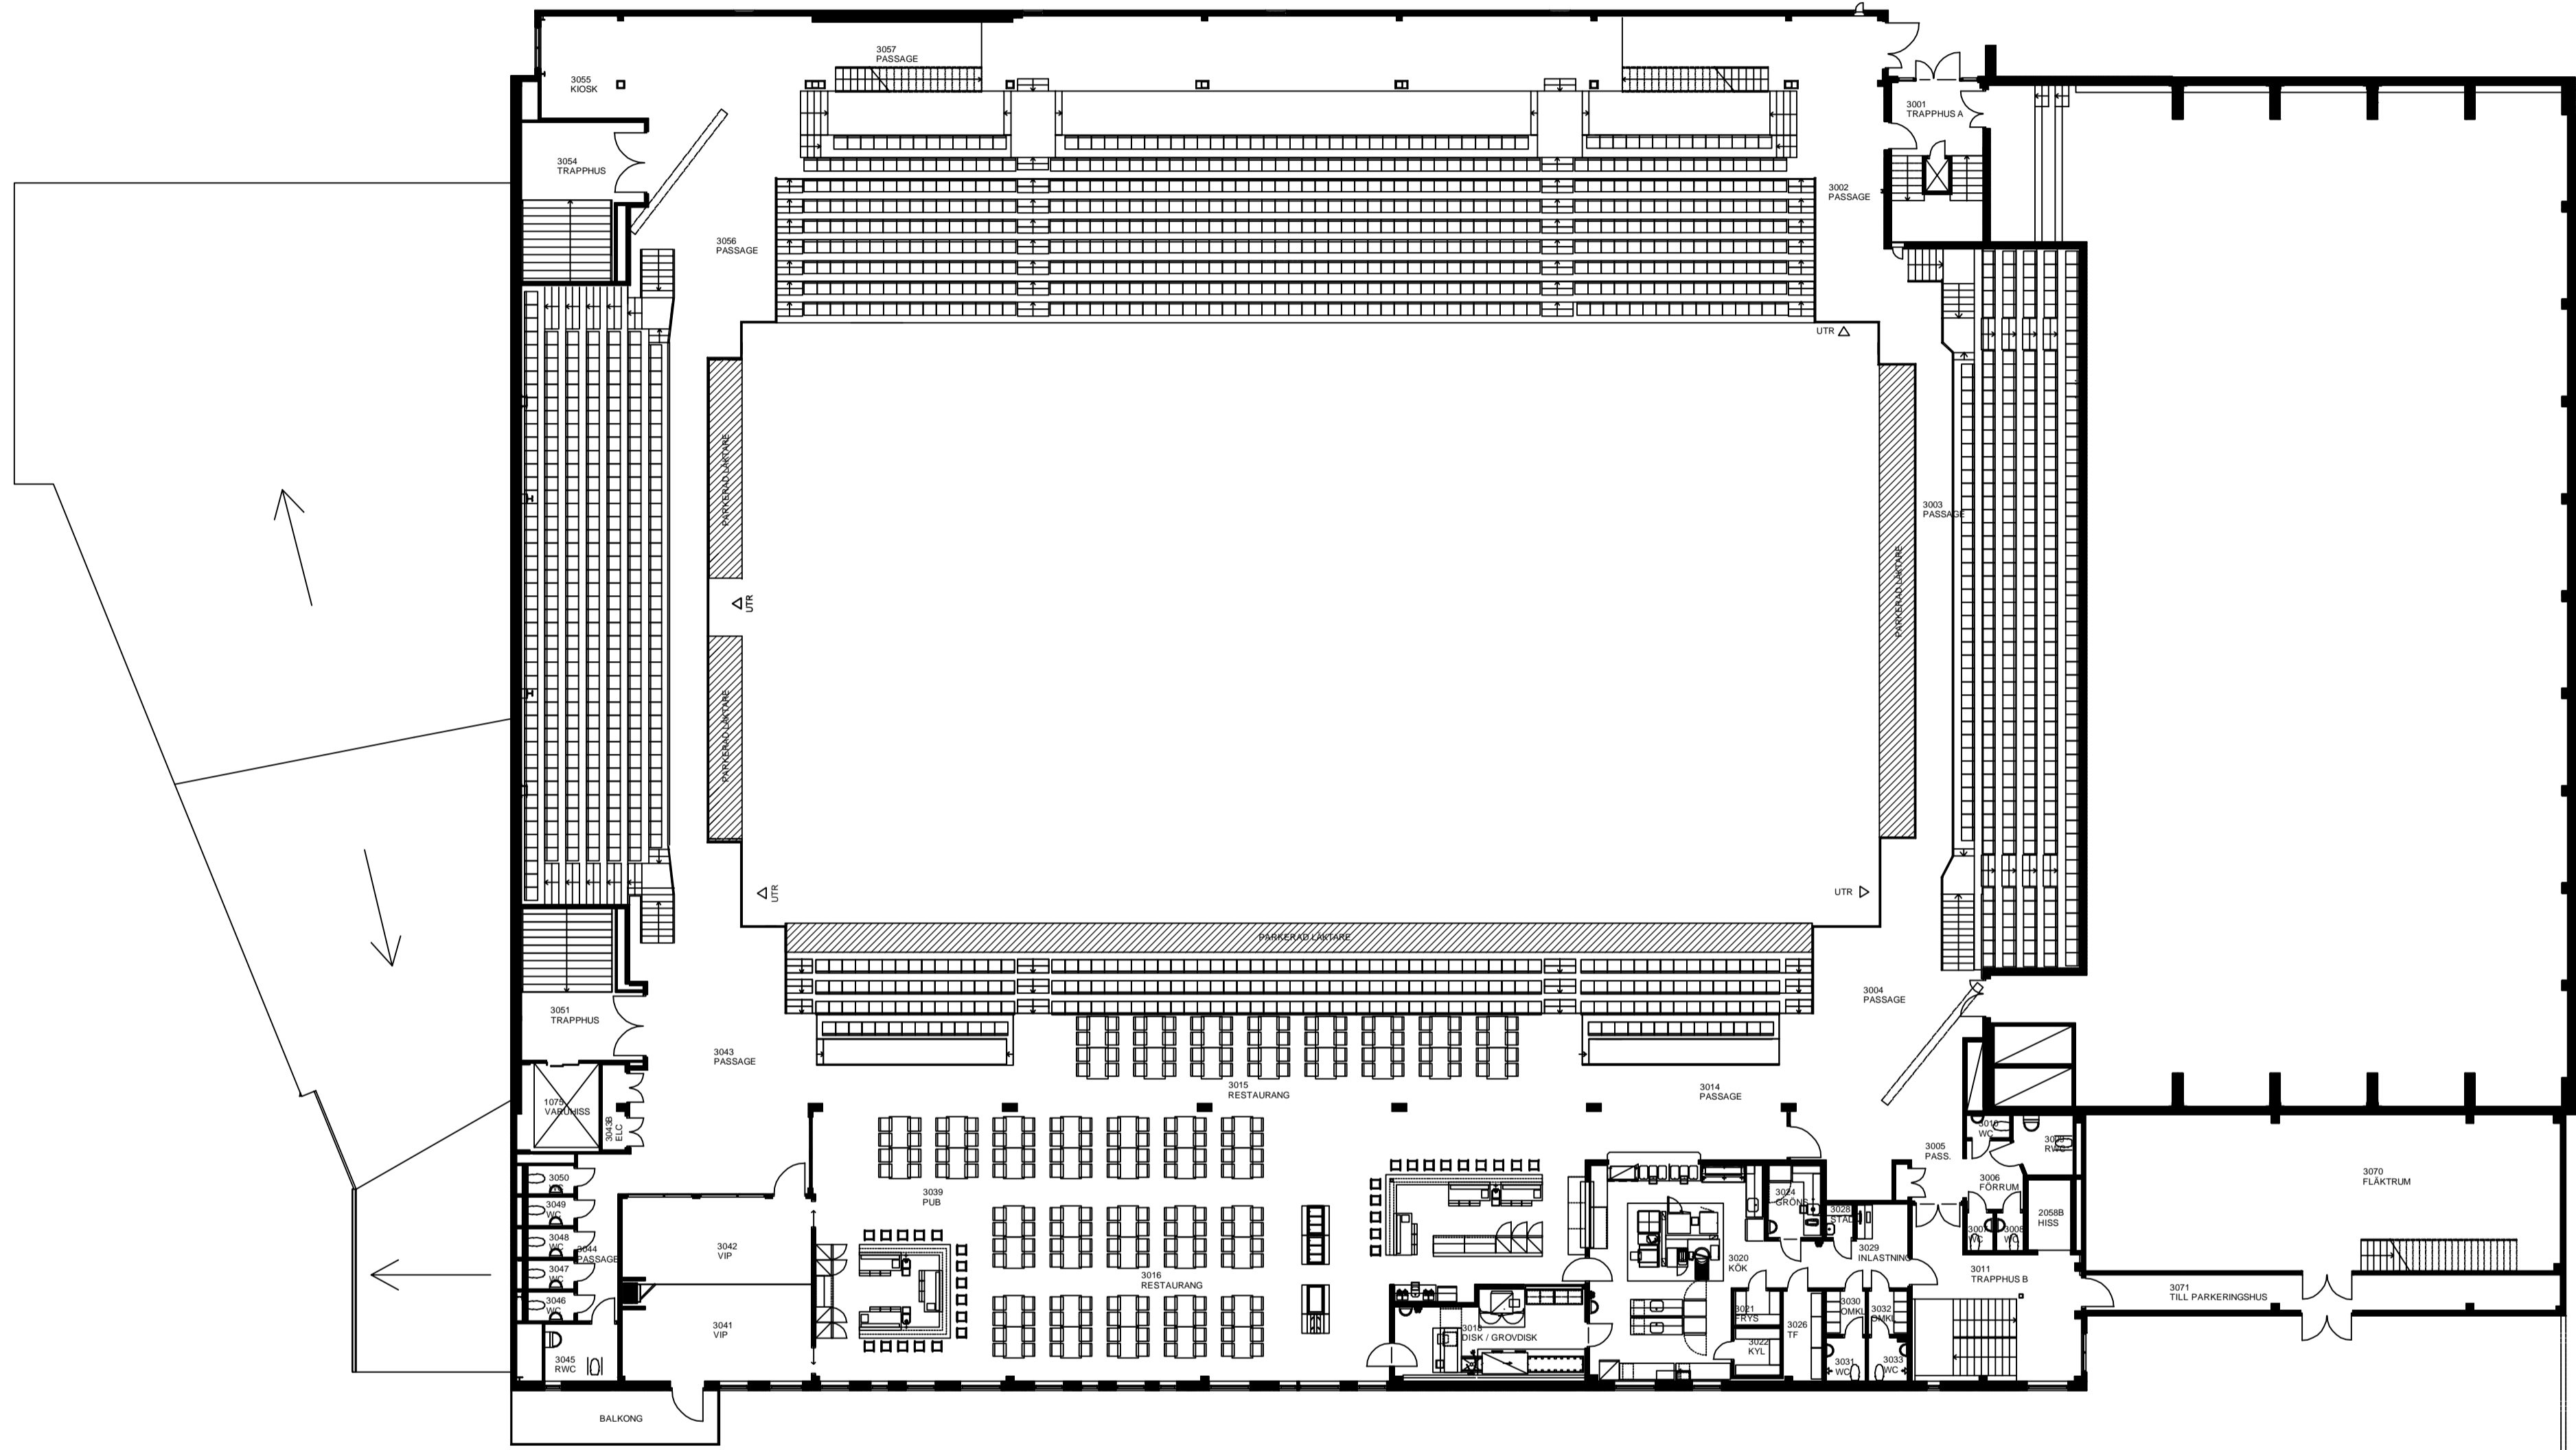

BET	ANT	ÄNDRINGEN AVSER	SIGN	DATUM
RELATIONSHANDLING				
LULEÅ ENERGI ARENA KV. BÄVERN 1, LULEÅ KOMMUN				
				
UPPDRAG NR	RITAD AV	HANDLAGGARE		
DATUM	ANSVARIG			
2021-05-27				
LULEÅ ENERGI ARENA				
PLAN 3				
ÖVERSIKT				
SKALA	NUMMER	BET		
A1: 1:200 A3: 1:400	A-40-1-003			

XREF  
LAGER

PLO

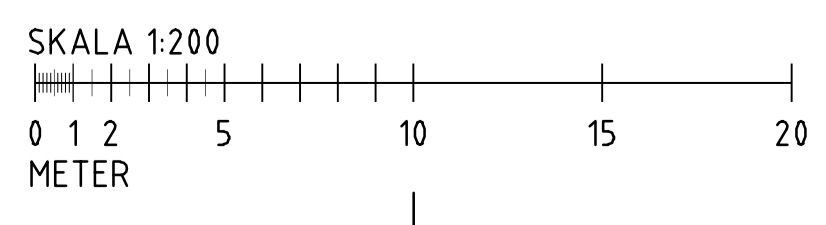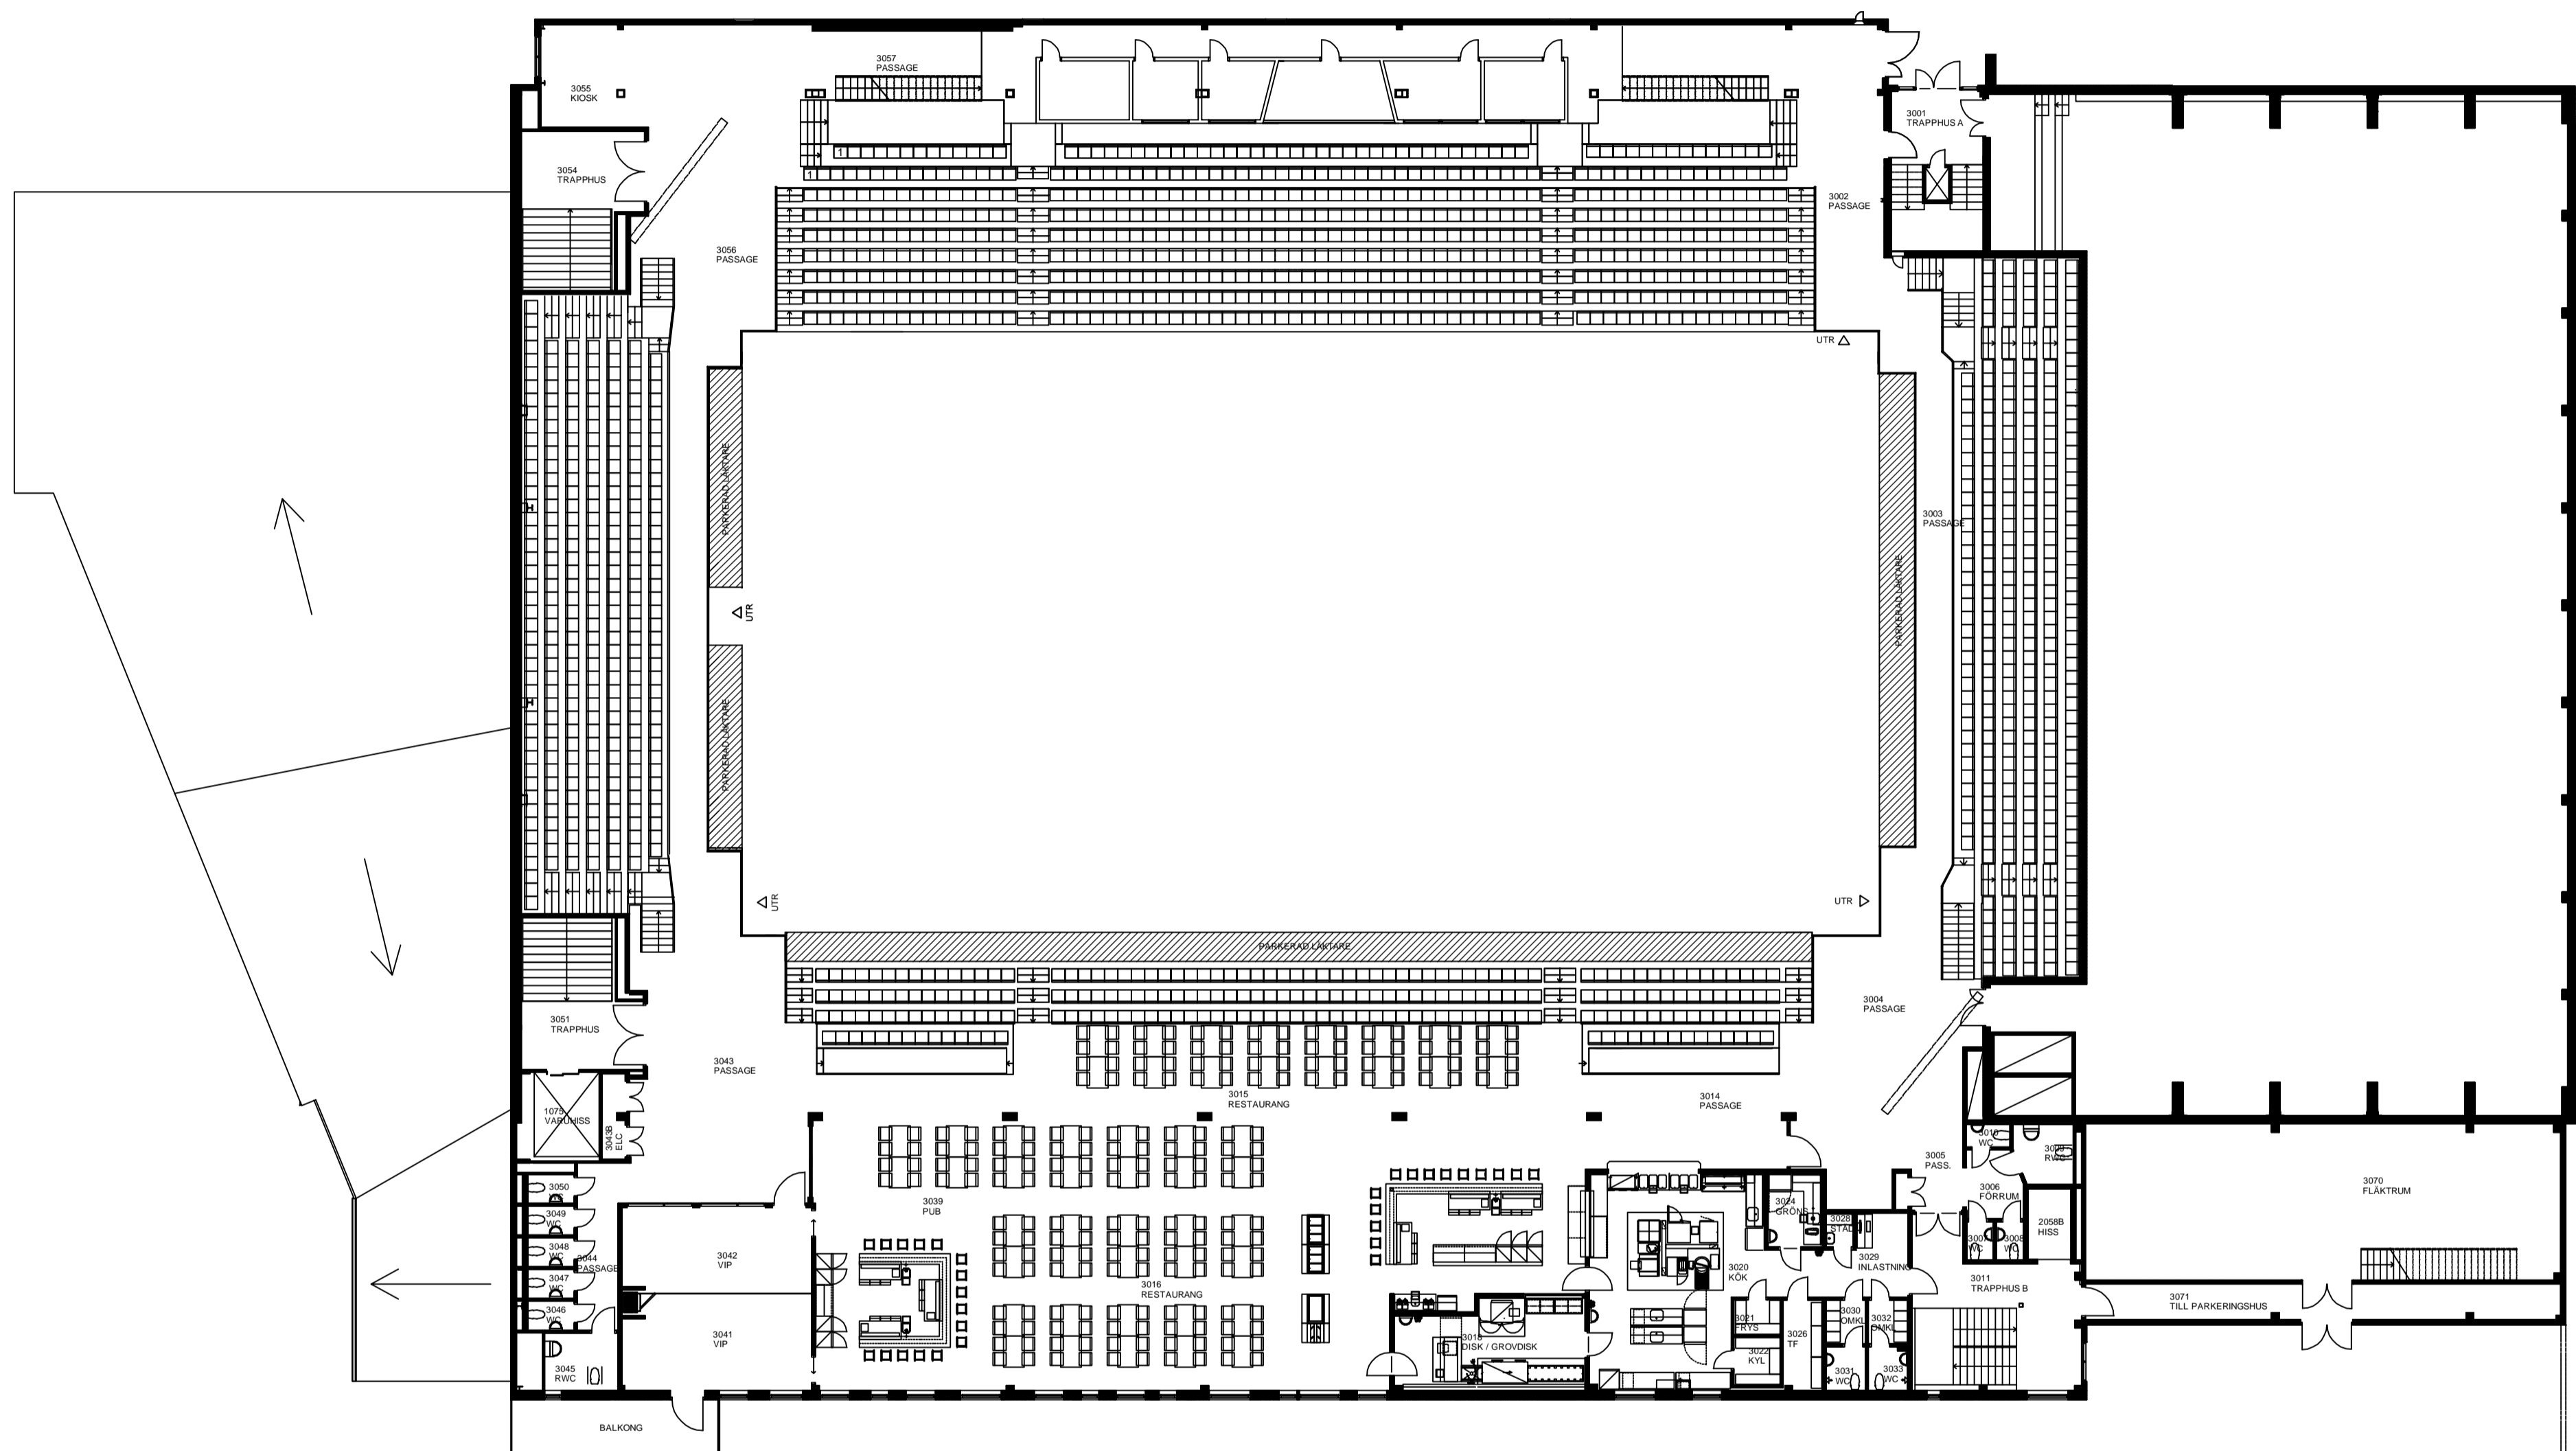

BET	ANT	ÄNDRINGEN AVSER	SIGN	DATUM
-----	-----	-----------------	------	-------

RELATIONSHANDLING

LULEÅ ENERGI ARENA  
KV. BÄVERN 1, LULEÅ KOMMUN



UPPDRAG NR	RITAD AV	HANDELAGGARE
------------	----------	--------------

DATUM	ANSVARIG
-------	----------

2021-05-27

LULEÅ ENERGI ARENA

PLAN 4

ÖVERSIKT

SKALA	NUMMER	BET
-------	--------	-----

A1: 1:200  
A3: 1:400

A-40-1-004