
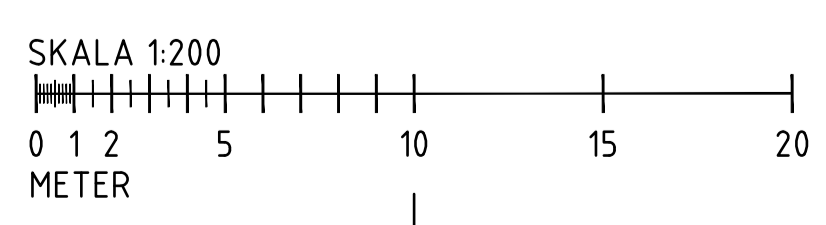


FÖRKLARINGAR

- = CA 733 m<sup>2</sup>
- = CA 46 m<sup>2</sup>
- = CA 84 m<sup>2</sup>
- = CA 1020 m<sup>2</sup>
- = CA 667 m<sup>2</sup>

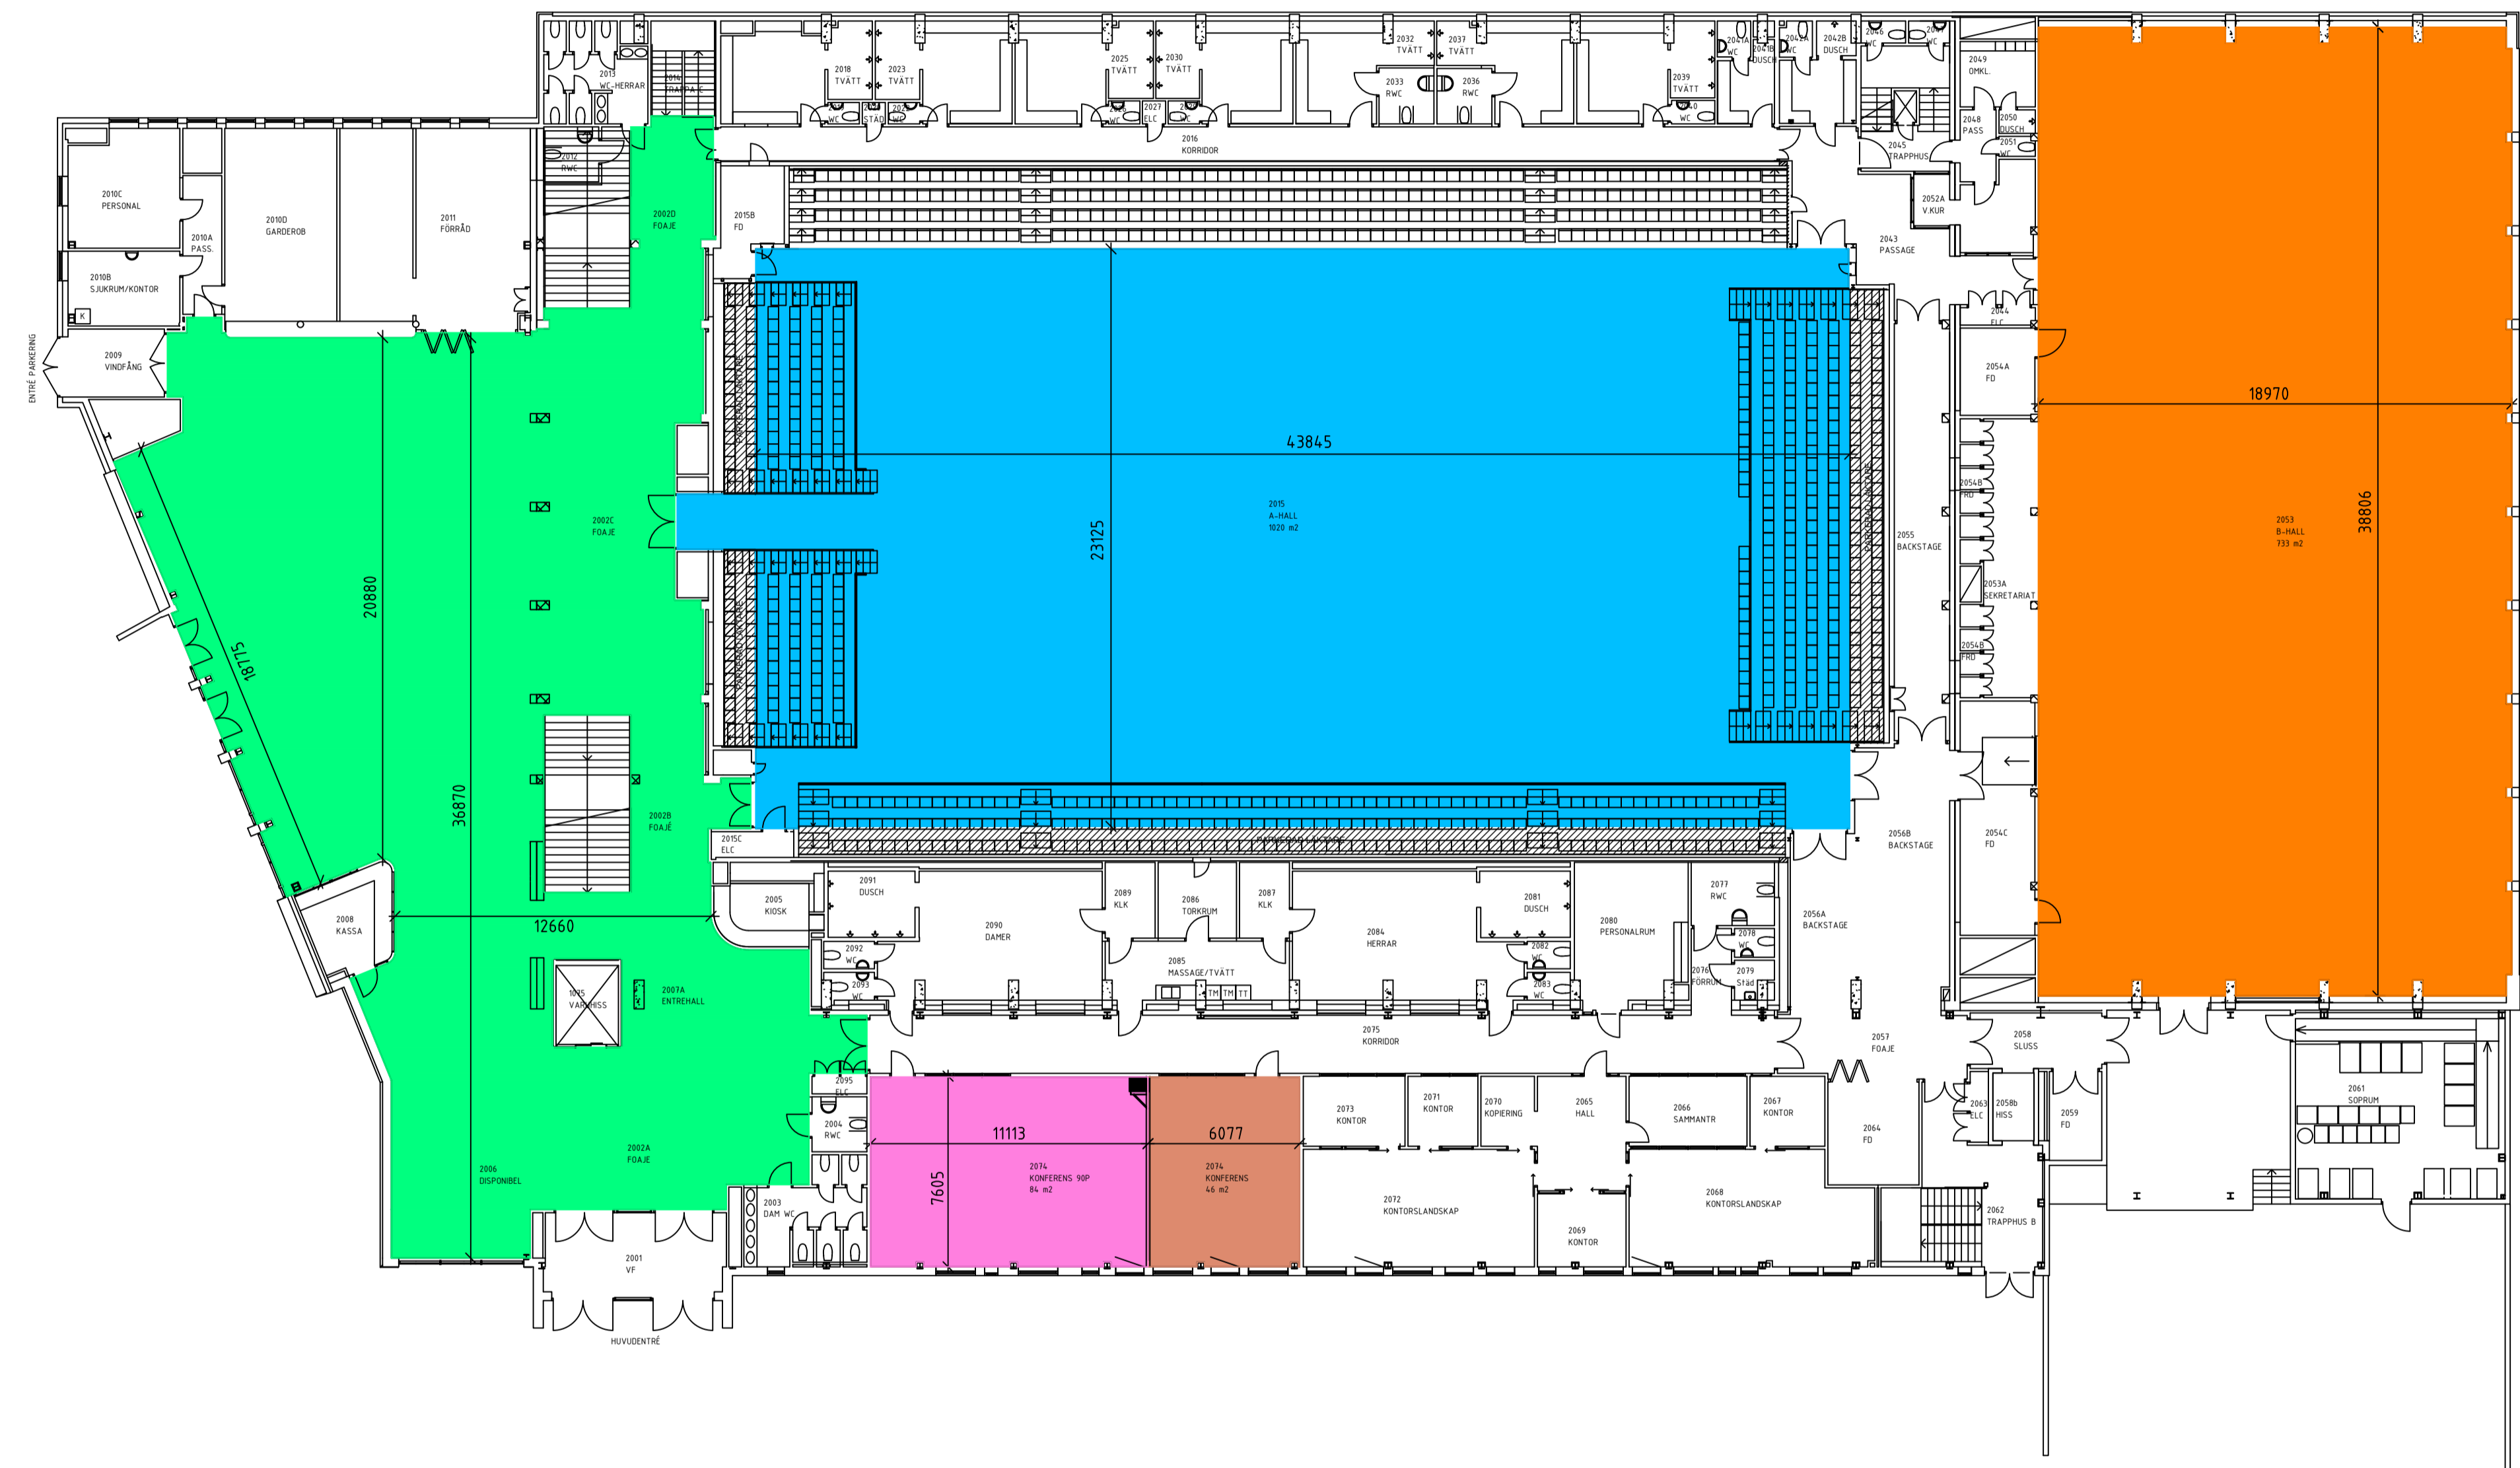

BET	ANT	ÄNDRINGEN AVSER	SIGN	DATUM
RELATIONSHANDLING				
LULEÅ ENERGI ARENA KV. BÄVERN 1, LULEÅ KOMMUN				
				
UPPDRAG NR	RITAD AV	HANDLAGGARE		
DATUM	ANSVARIK			
2022-01-26				
LULEÅ ENERGI ARENA PLAN 2, ENTRÉPLAN ÖVERSIKT MED YTOR				
SKALA	NUMMER	BET		
A1: 1:200 A3: 1:400	A-40-1-002			